
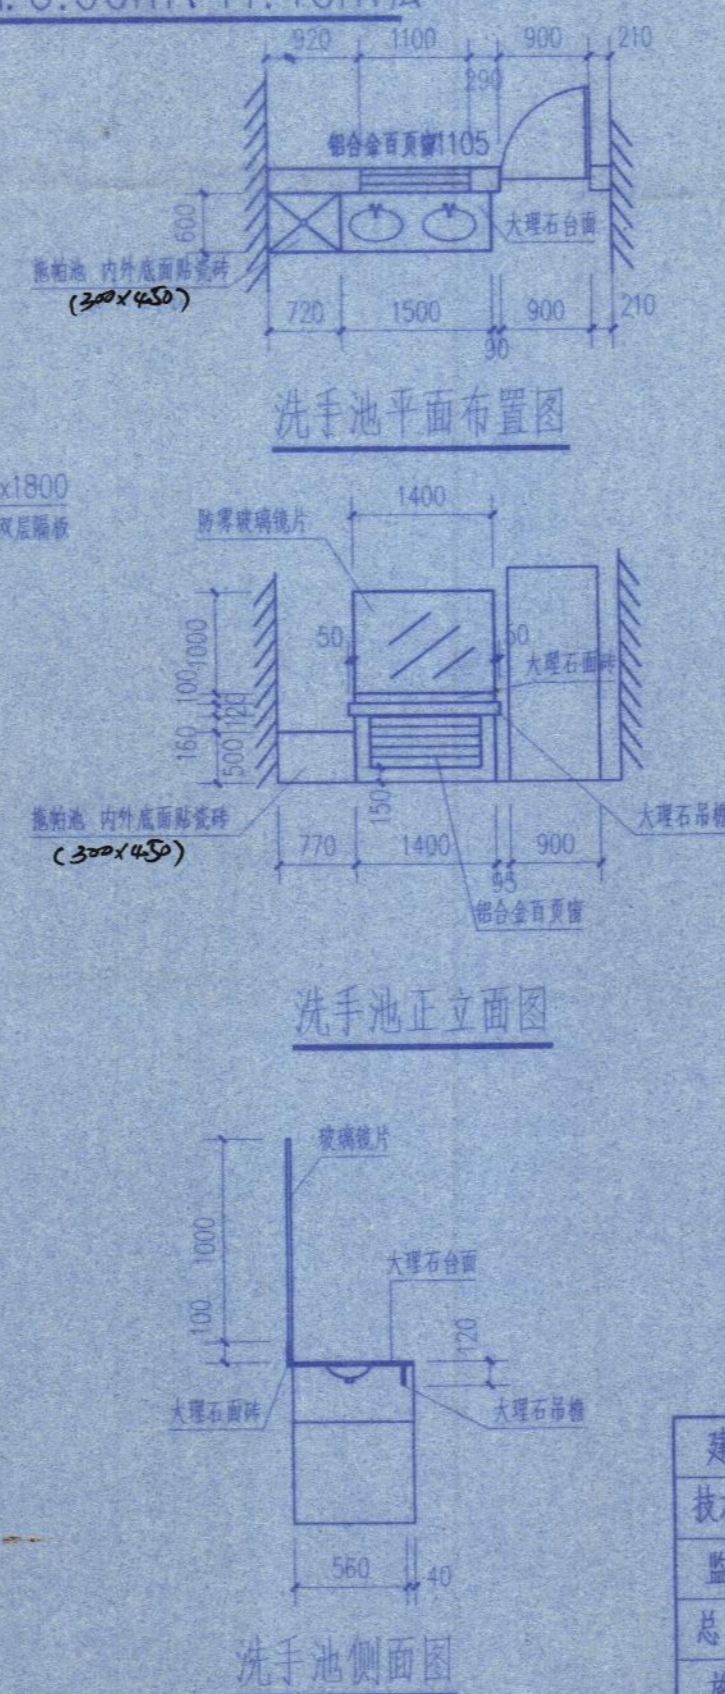


- 设计说明:
1. 卫生间标高详见大样。
 2. 外廊栏杆、楼梯栏杆做法详见总说明大样图。
 3. 二、三层窗上边齐平梁底，定位同一层平面布置图。
 4. 图中“▲”为灭火器符号，采用MP6型手提式灭火器（灭火器悬挂布置，底面距地100mm），每两个为一组，布置见平面图。
 5. 除注明外，墙体均为200mm墙，M5.0混合砂浆砌筑。
 6. Q轴、F—G轴为M5.0混合砂浆240mm墙。
 7. 二、三层休息室下水管用铝塑板包管，高度为3200mm，宽度为420mm。
 8. 卫生间门为塑钢门M0718。

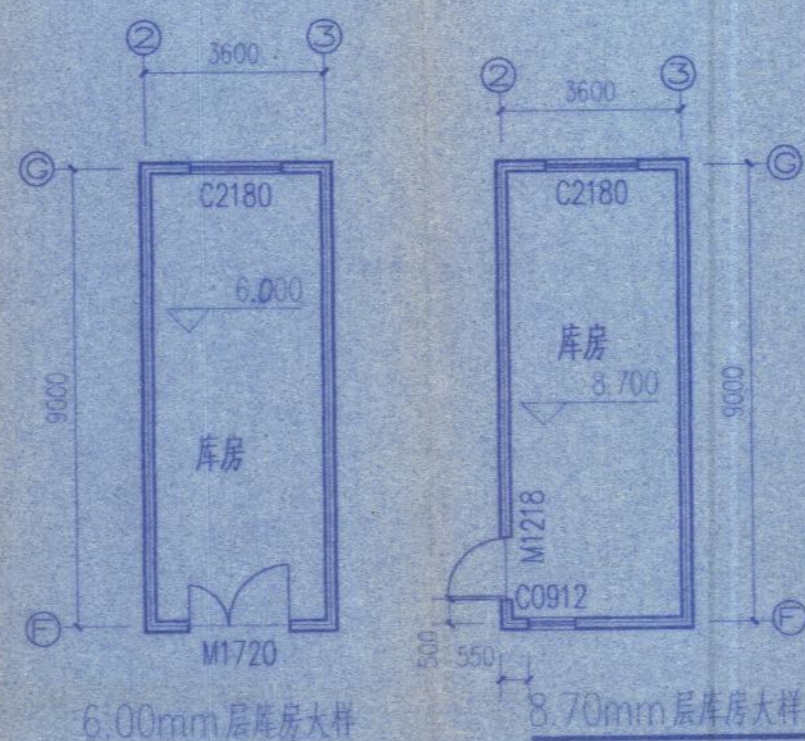

建设单位	重庆国际复合材料有限公司	工程名称	玻璃纤维及深加工项目设备维修车间
技术负责人	何明强	现场代表	何明强
监理单位	重庆建发工程建设监理有限公司	图名	二、三层平面图
总监	何明强	图别	建 竣
施工单位	重庆方圆建筑工程有限公司	竣工图号	建 — 4
技术负责人	何明强	编制人	刁华明
		编制日期	2017.2.11